




DACHDRAUFSICHT

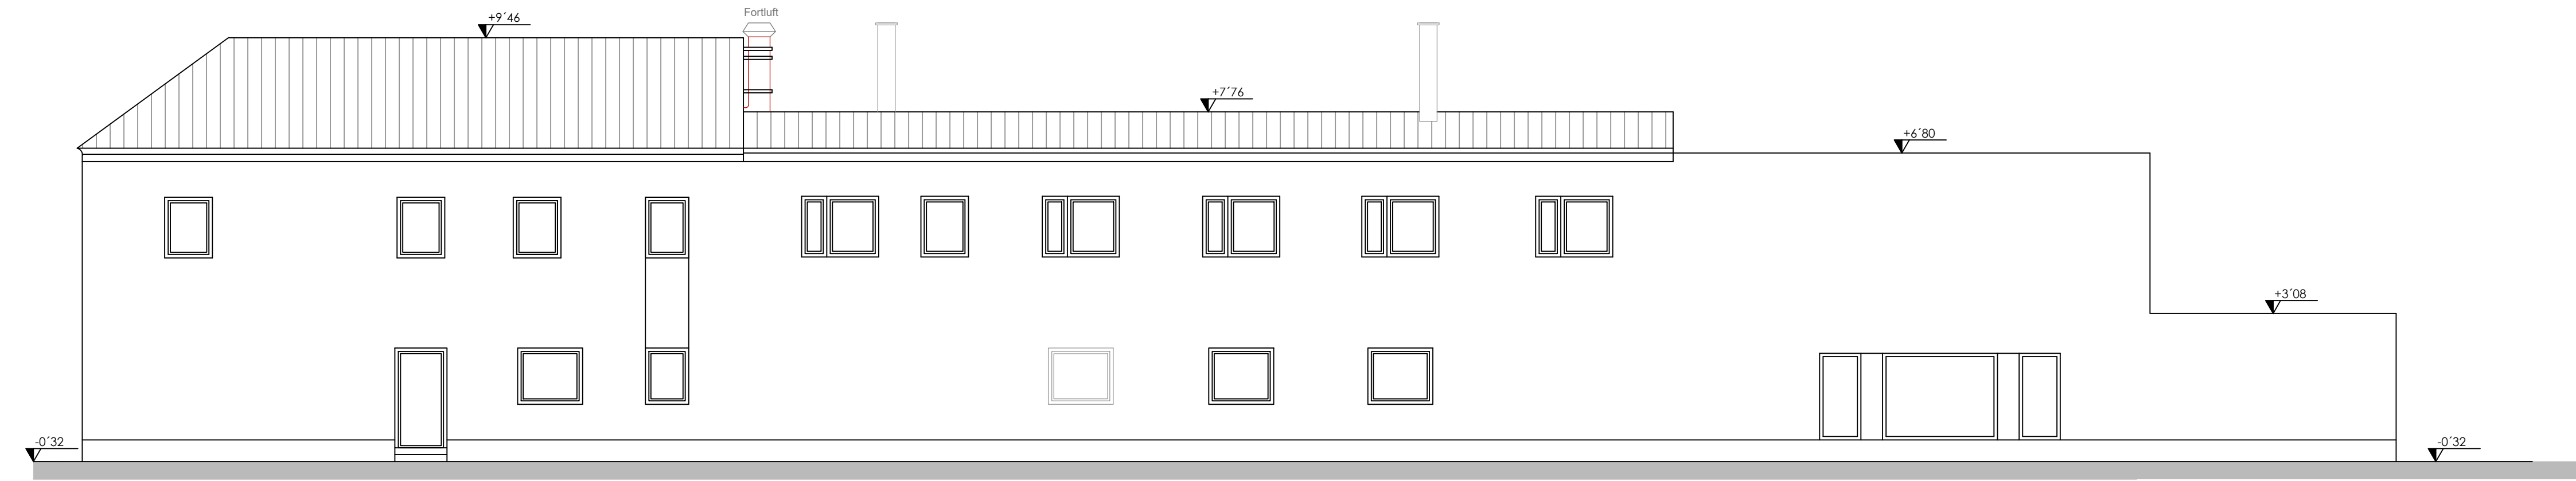


ANSICHT OST - WIENER STRASSE

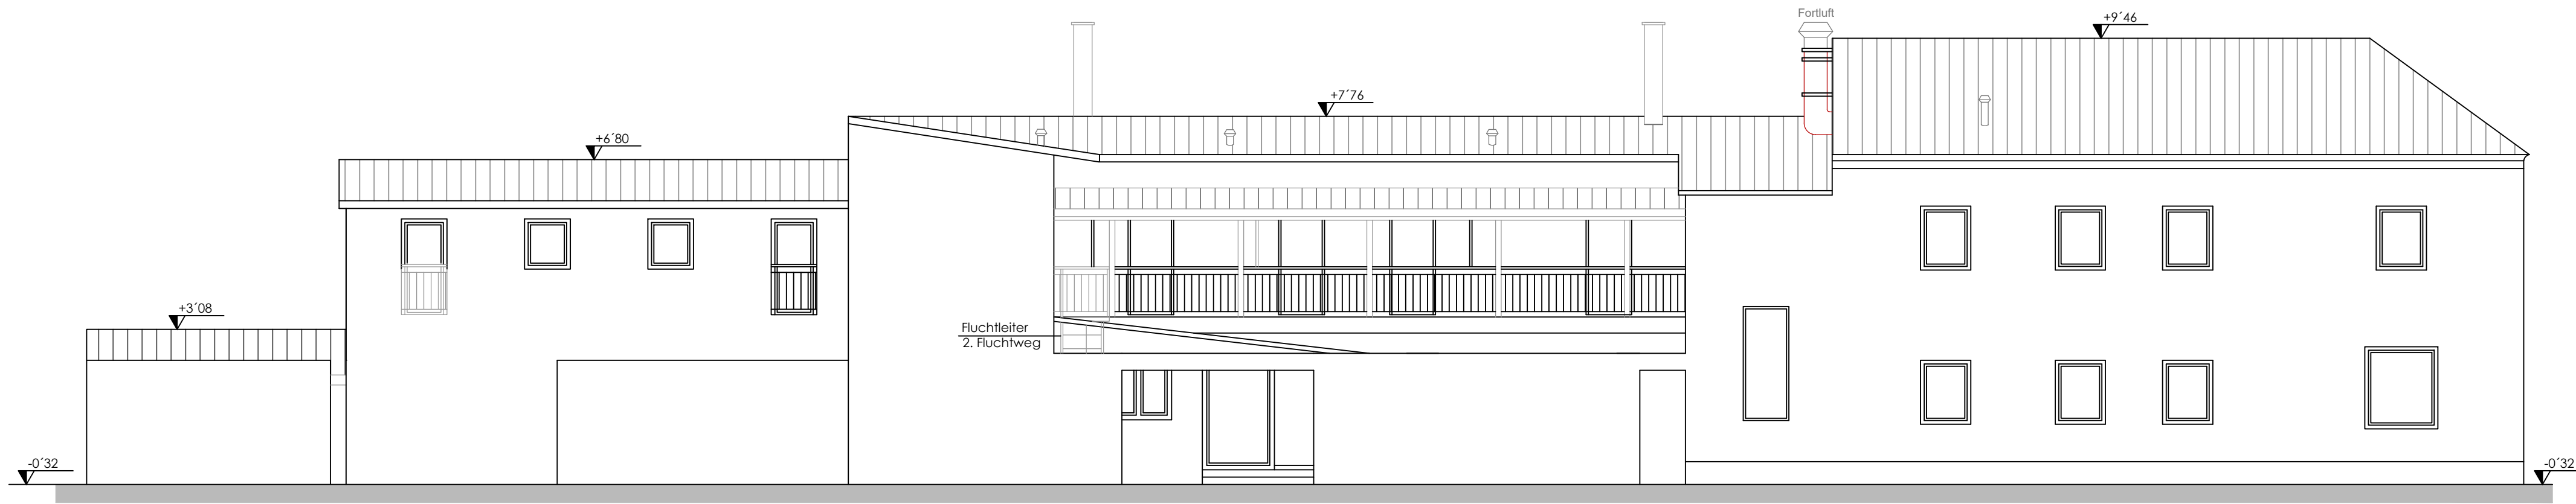


ANSICHT WEST - PERNERSTORFERSTRASSE

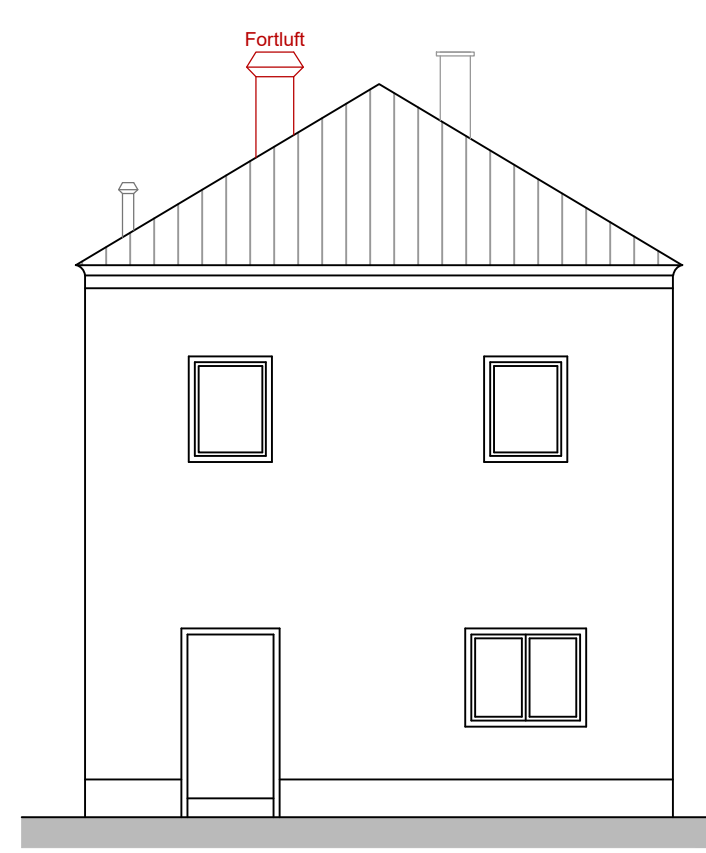


ANSICHT SÜD

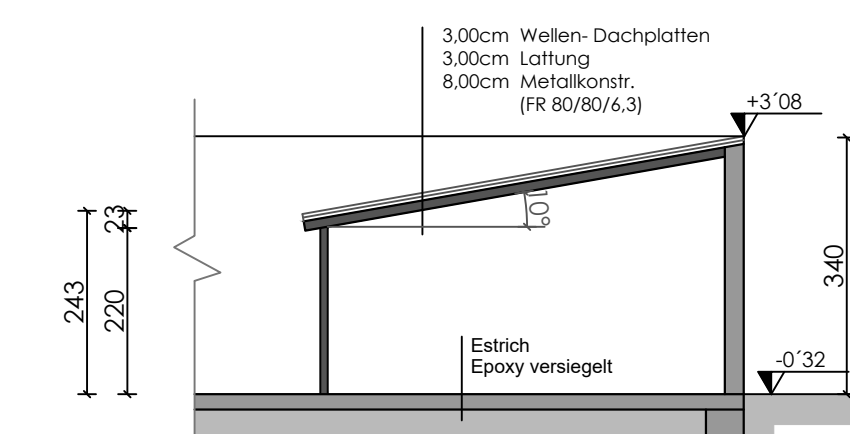


Teilschnitt D-D

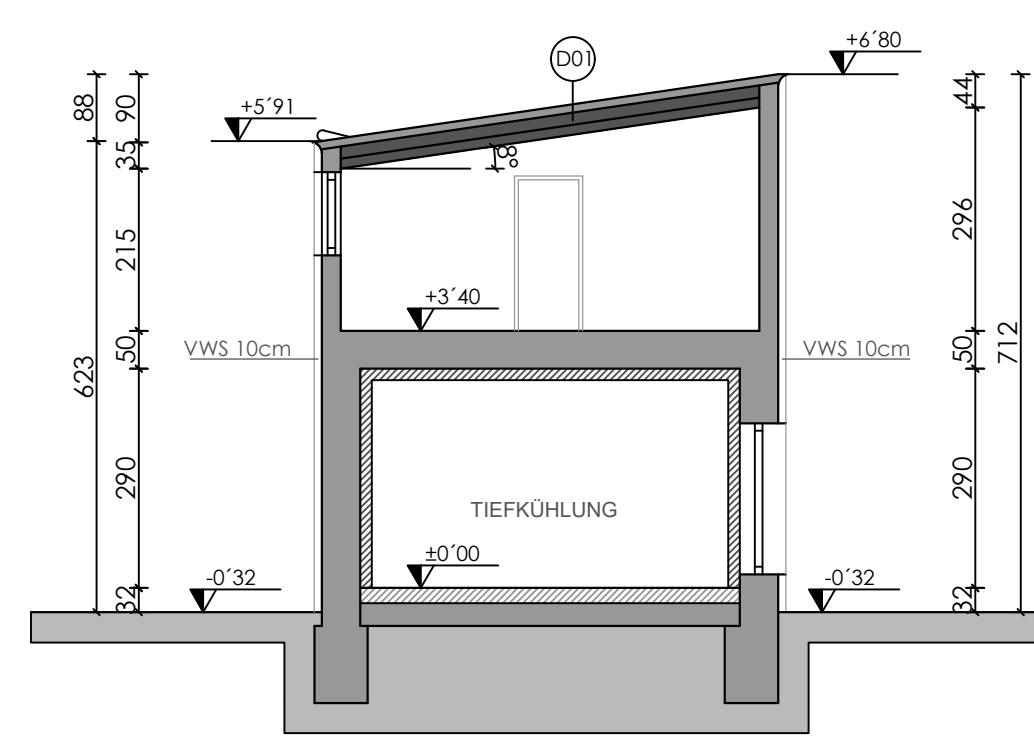


SCHNITT C-C

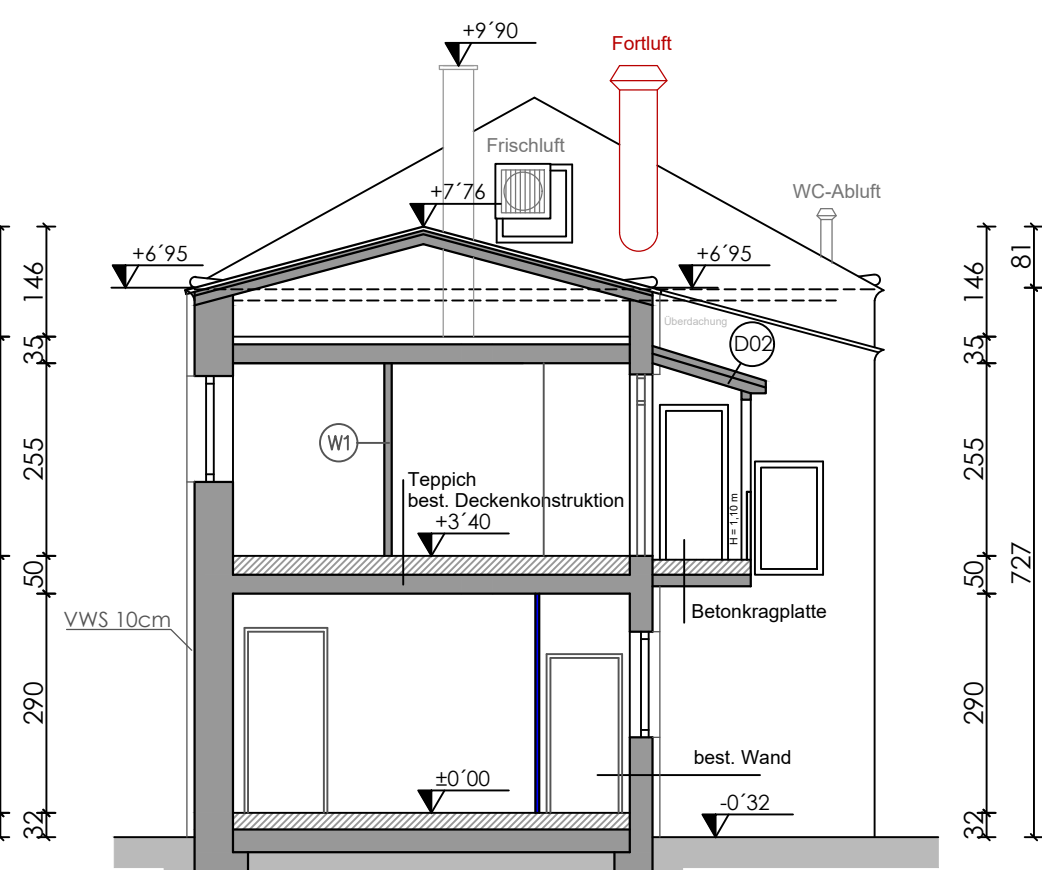


SCHNITT B-B

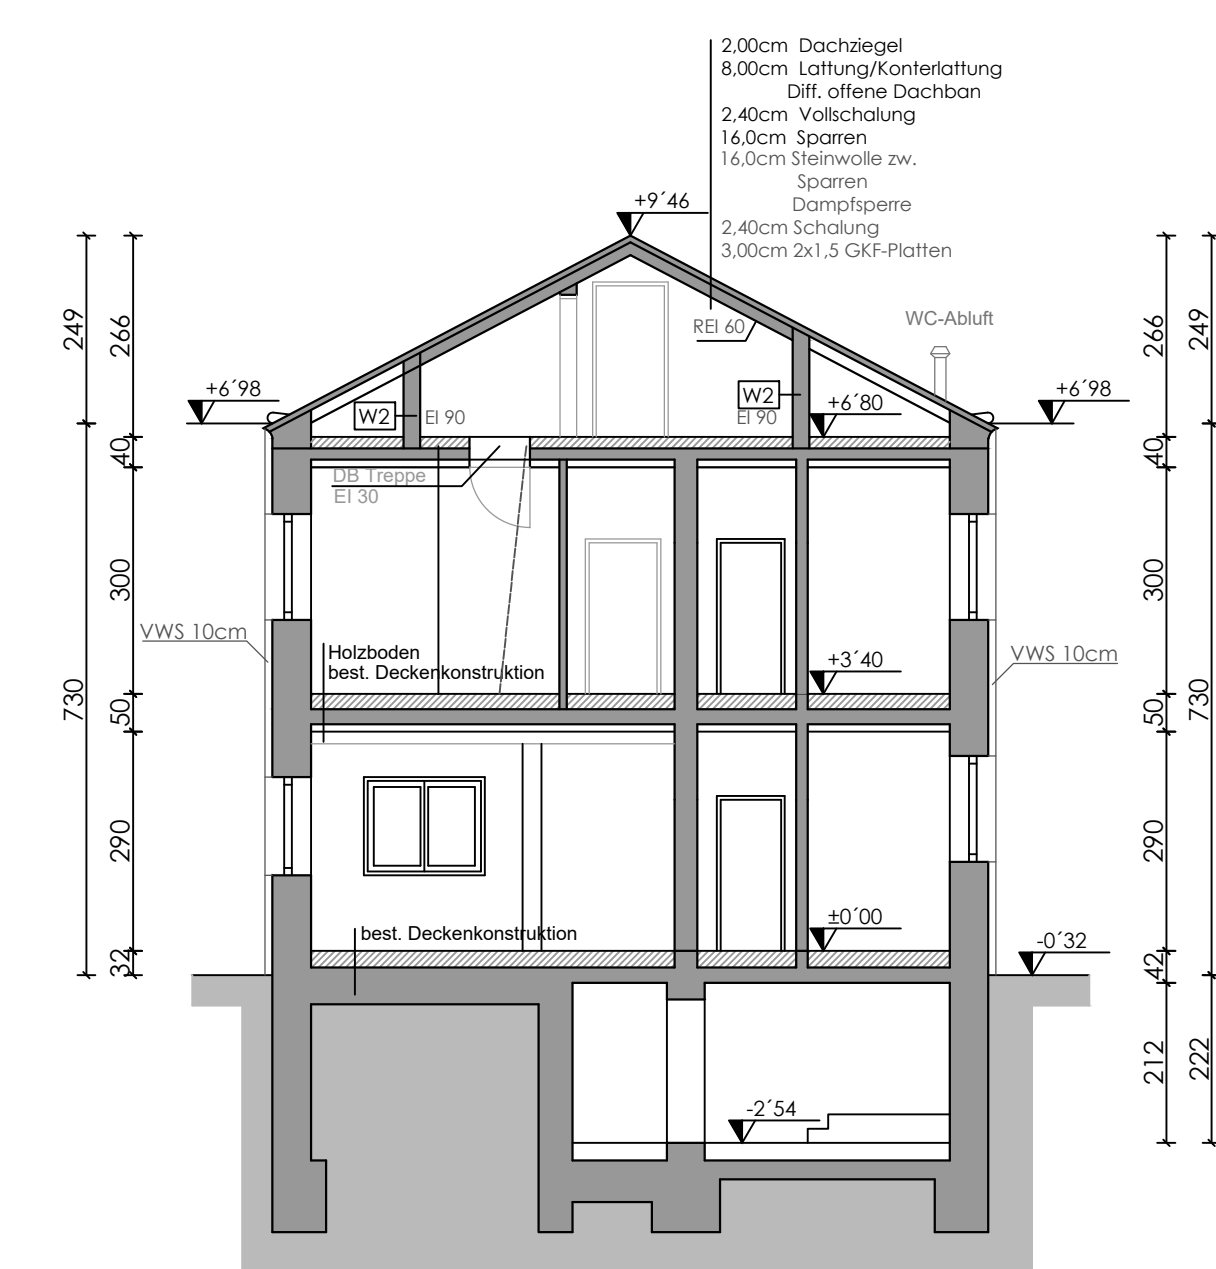

SCHNITT A-A

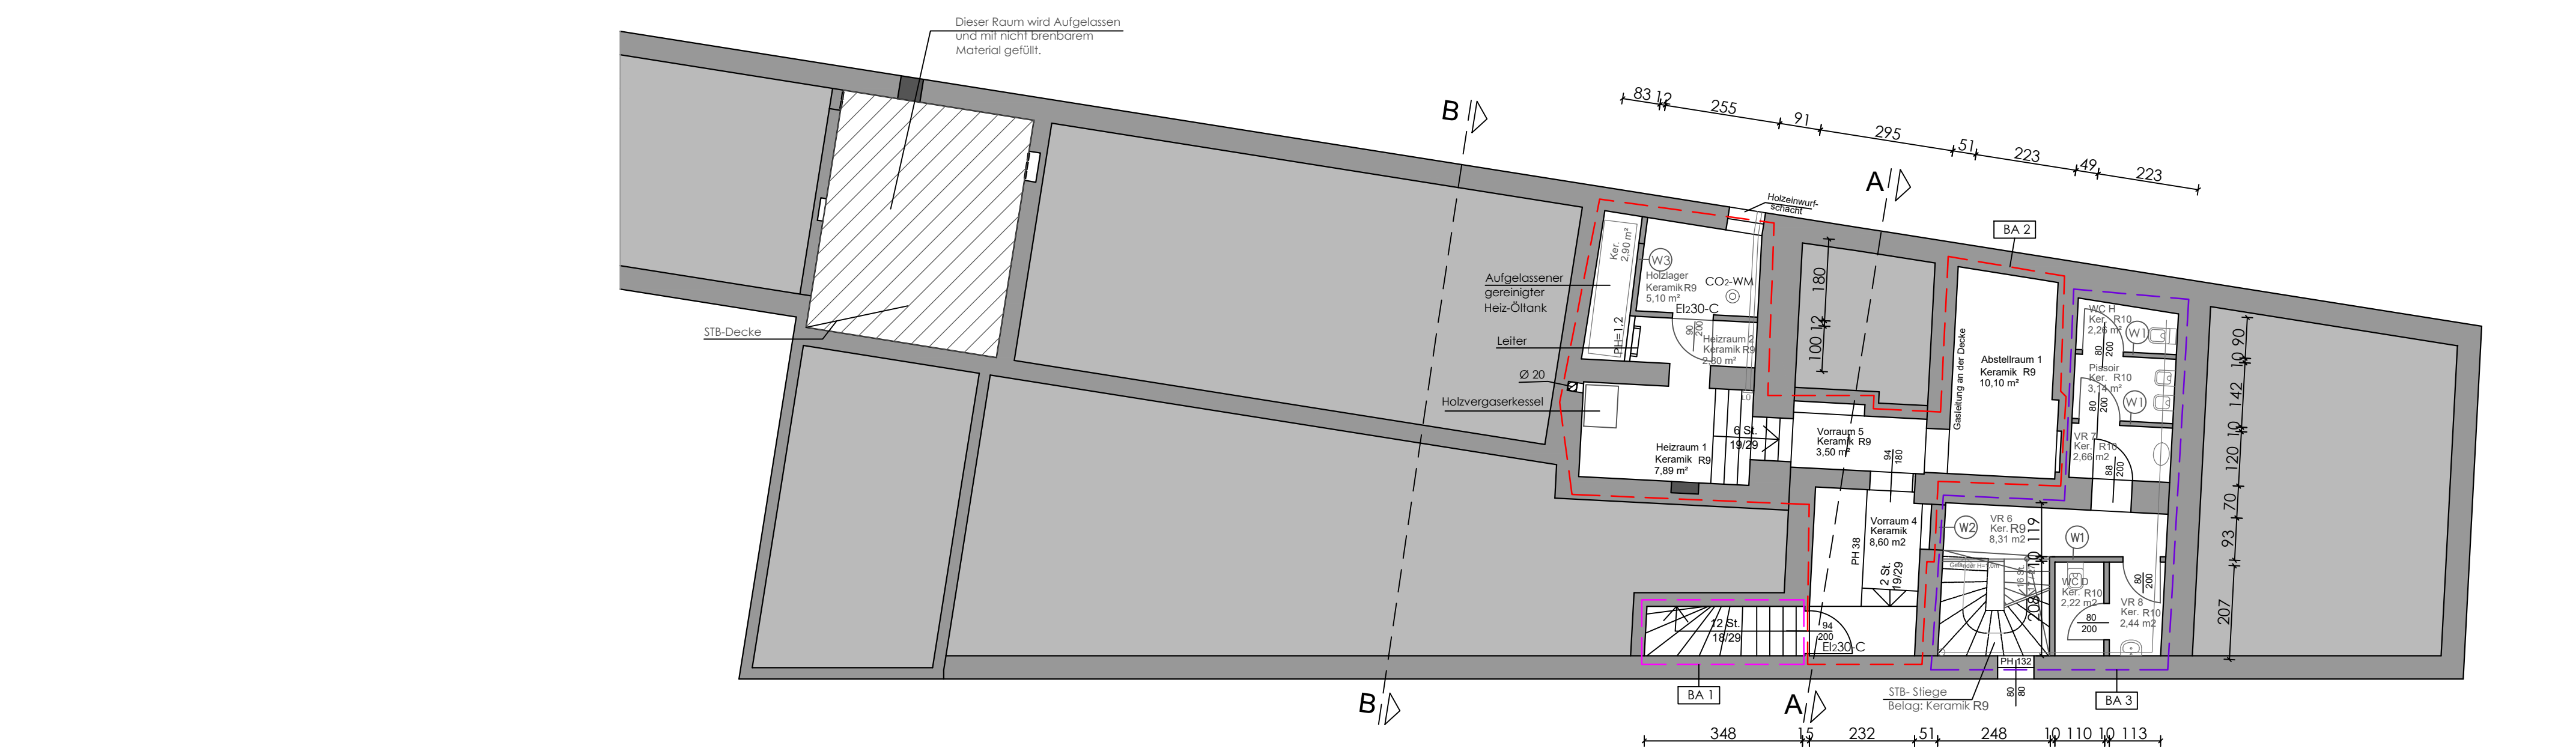


KELLERGESCHOSS

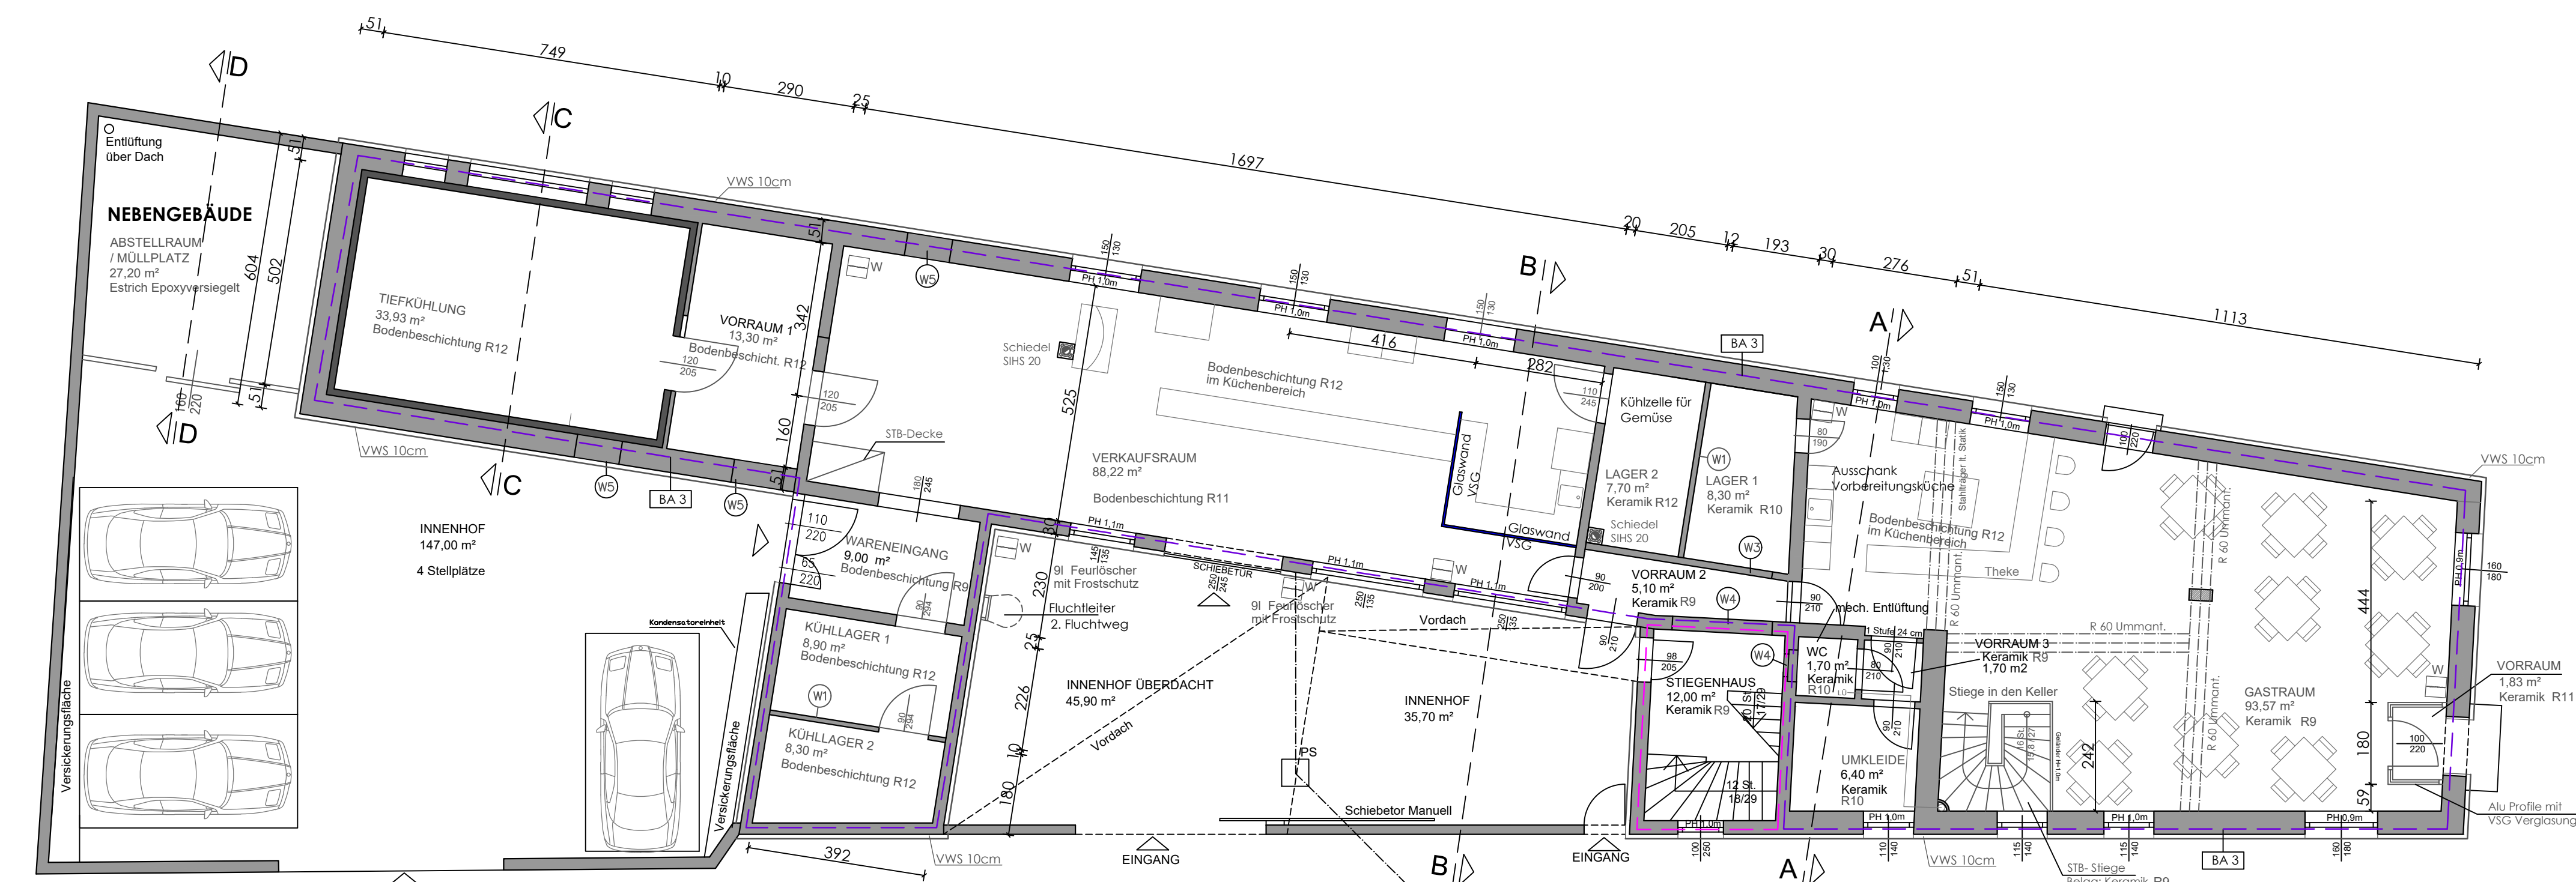

ERDGESCHOSS



OBERGESCHOSS

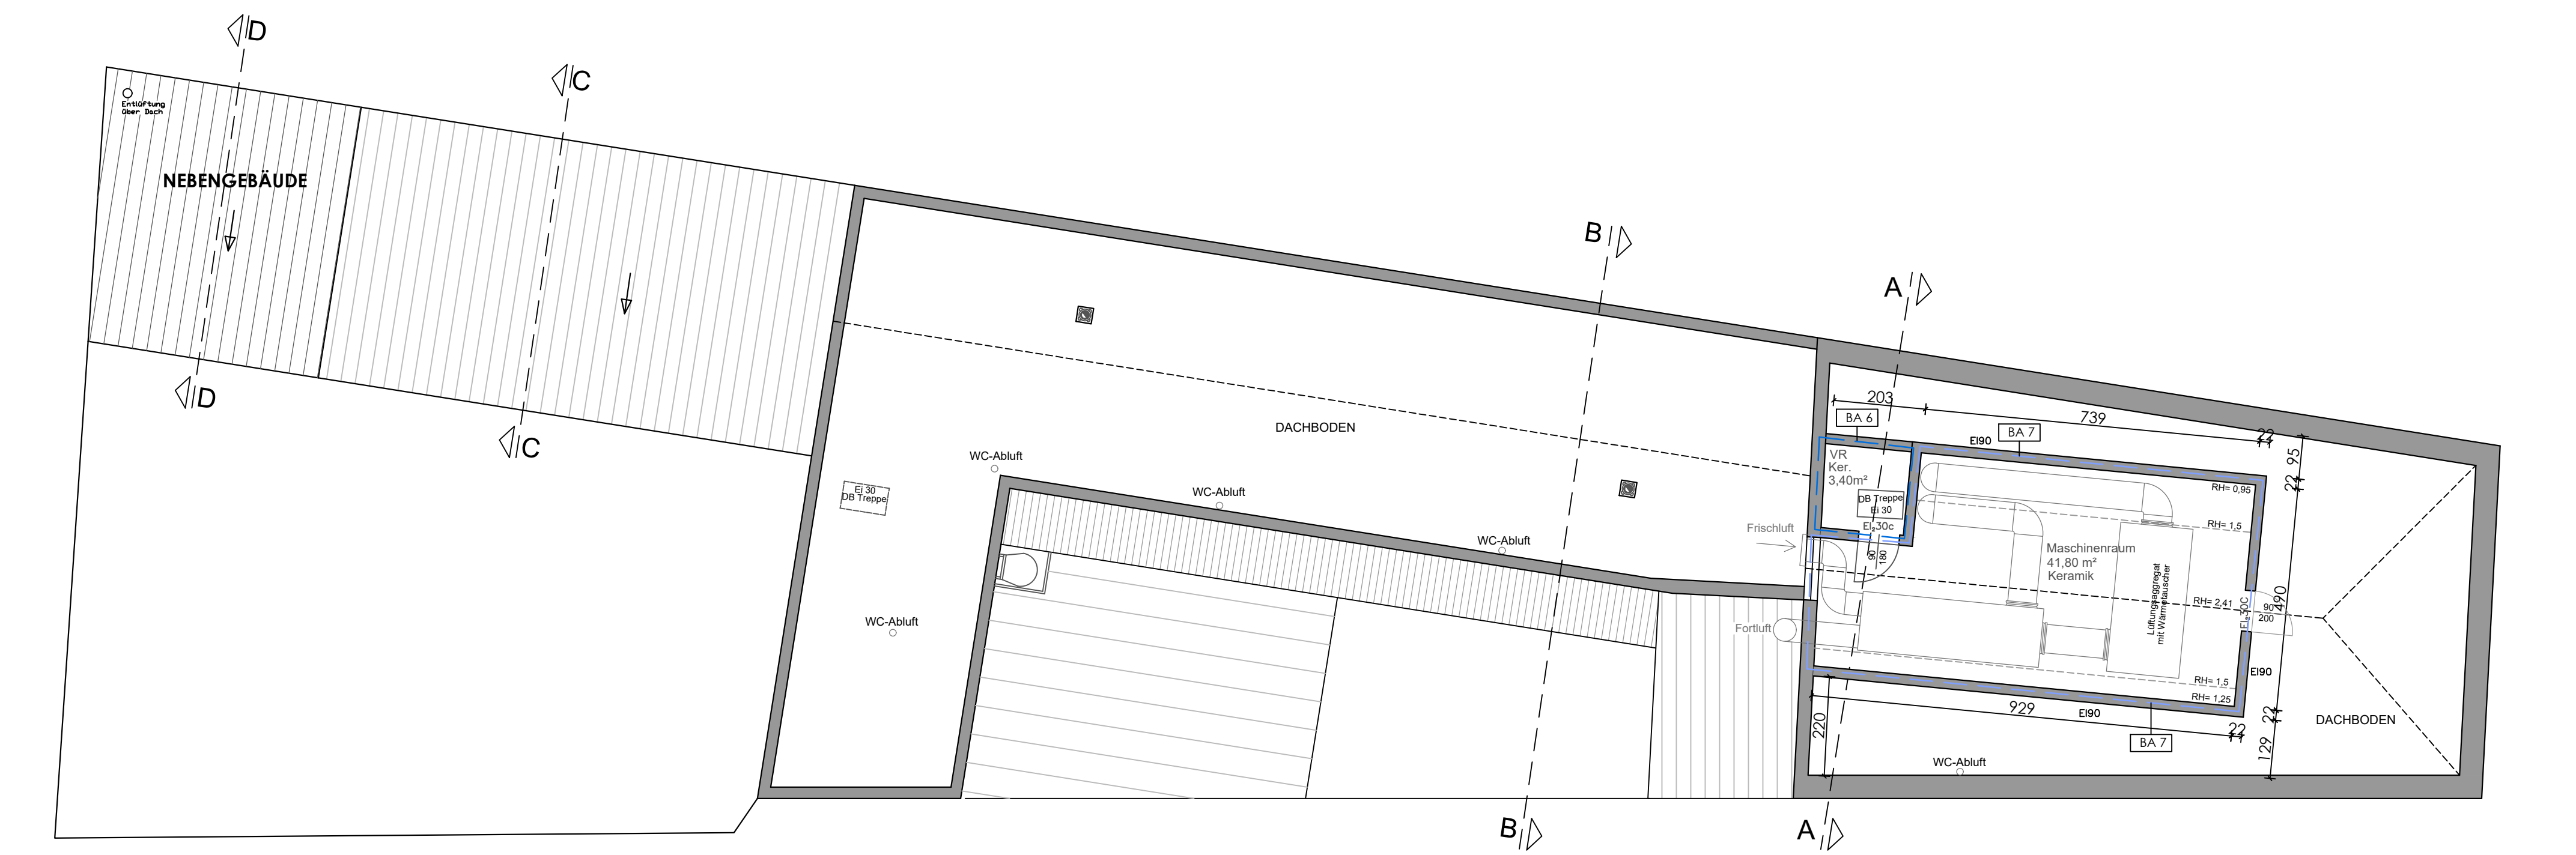

DACHGESCHOSS

FLÄCHENAUFSTELLUNG:

FLÄCHEN KG BETRIEBSRÄUME	61,92m²
FLÄCHEN EG BETRIEBSRÄUME	327,15m²
FLÄCHEN OG	
TOP 01	42,10m²
TOP 02	47,00m²
TOP 03	27,20m²
TOP 04	20,63m²
TOP 05	21,05m²
TOP 06	24,05m²
TOP 07	20,48m²
TOP 08	74,58m²
ALLEGEMEINE RÄUME	49,12m²
SUMME OG	326,44m²

FLÄCHEN DG BETRIEBSRÄUME	45,20m²
Dachboden	

LEGENDE


NEU	
ZIEGELWAND	
OK-WAND	
ABBRUCH	
BESTAND	
WC-LÜFTUNG	
RAUCHMELDER	
FEUERLÖSCHER	
CO2-WARNMELDER	

BRANDABSCHNITT 1	
BRANDABSCHNITT 2	
BRANDABSCHNITT 3	
BRANDABSCHNITT 4	
BRANDABSCHNITT 5	
BRANDABSCHNITT 6	
BRANDABSCHNITT 7	

- Alle Stahlträger werden R 60 ummantelt.
- Alle Holzkonstruktionen für das Dach sind B 60 ummantelt.
- Neue Slege werden elastisch gelagert.
- Sämtliche innenliegende Räume sind statisch ba- und mechanisch einseitig.
- Alle Ad-Wässer (Regen- und Schmutzwasser) werden in bestehende Abfallformulare eingeleitet.
- Alle Geländer sind Metallgeländer (feuerverzinnt) Naturgrau und 1,1m hoch

AUFBAUTEN

W1 Schichtwand (D1) D 30	1,72 cm
W2 Schichtwand (D1) D 30	1,72 cm
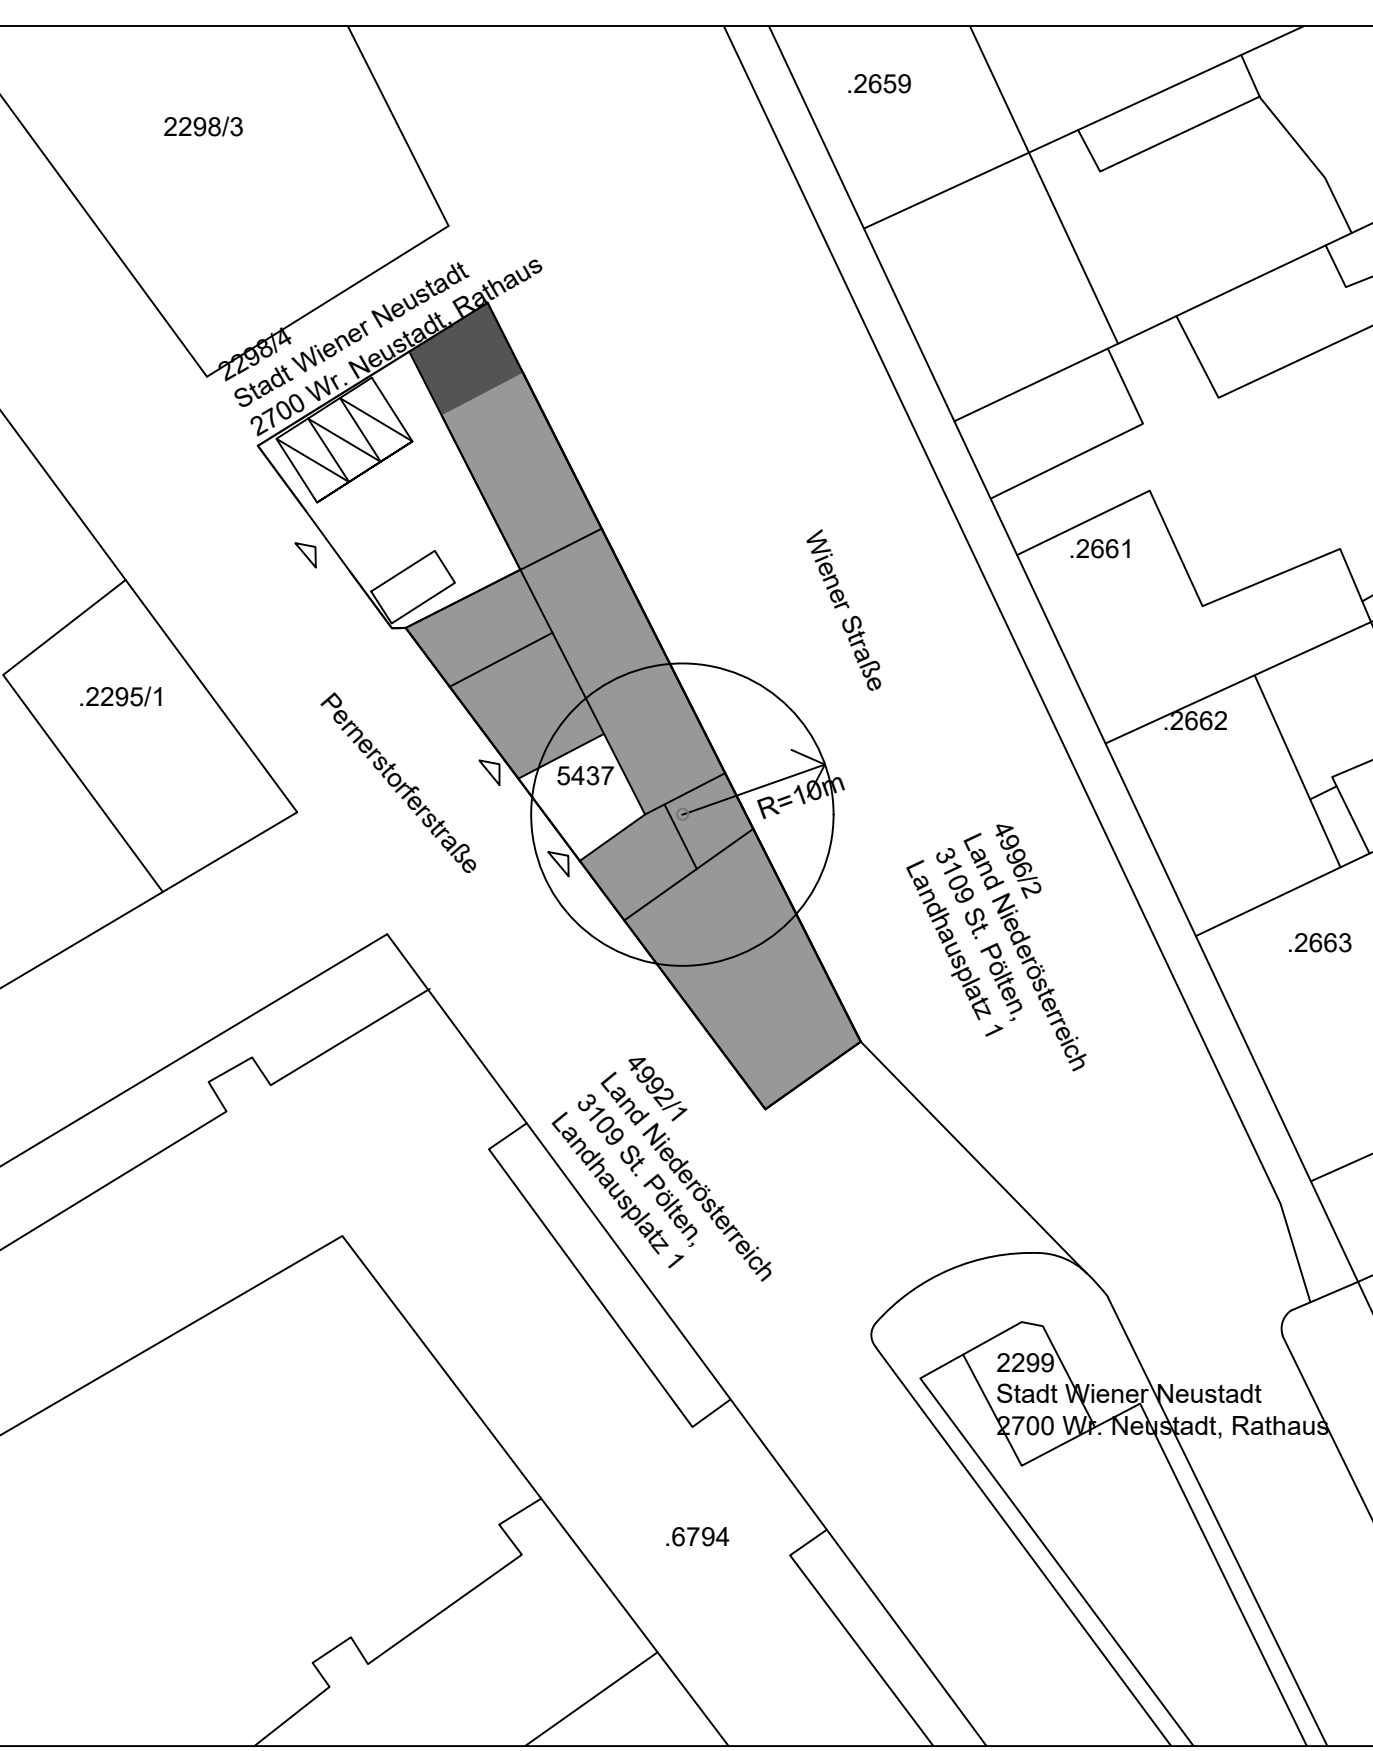

LAGEPLAN M 1:500

BESTANDSPLAN

Für bauliche Änderungen eines bestehenden Betriebsgebäudes
Pernerstorferstraße 2, 2700 Wr. Neustadt

KAT. GEMEINDE Wiener Neustadt - Vorstadt	GR. NR.: 5437	EZ: 534	PARIE A B C D
PLANINHALT: GRUNDRISS: KG, EG, OG, DG, Ansichten, Schnitte, Lageplan M = 1:100	BEHÖRDE:		
GRUNDSTÜCKSEIGENTÜMER: Karaglan Vakkas Fronz Bloder Gasse 4/6 2800 Gleisdorf	BAUWERBER: KARAOGLAN GmbH & Co KG Babenbergstrasse 132 8020 Graz		
PLANVERFASSER: Prof. Dipl. - Ing. Dr. techn. GERHARD KRAML Zivilingenieur für Bauwesen 1020 Wien, Castellezergasse 15	BAUFÜHRER:		