


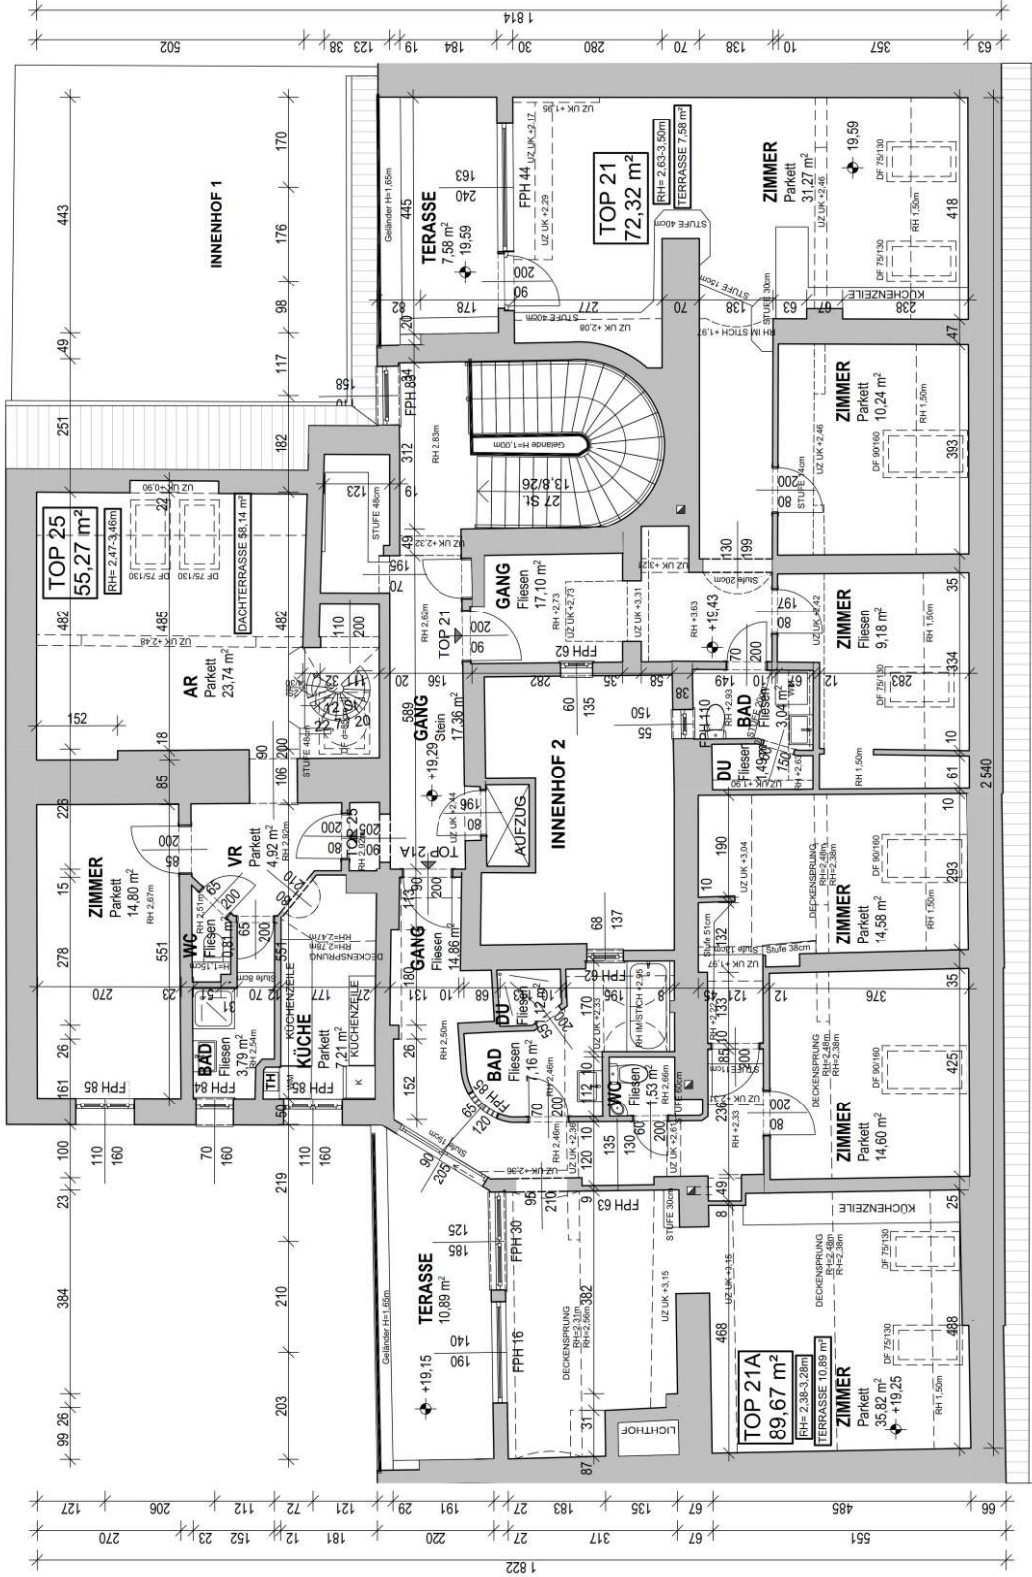

CLUSIUSGASSE

TOP 21

GANG	17,10 m ²
BAD	3,04 m ²
ZIMMER	9,18 m ²
DU	1,49 m ²
ZIMMER	10,24 m ²
ZIMMER	31,27 m ²
SUMME	72,32 m ²
TERRASSE	7,58 m ²

TOP 21A


GANG	14,86 m ²
BAD	7,16 m ²
WC	1,53 m ²
ZIMMER	35,82 m ²
ZIMMER	14,58 m ²
SUMME	89,67 m ²
TERRASSE	10,89 m ²

TOP 25

ZIMMER	14,80 m ²
AR	23,74 m ²
WC	0,81 m ²
BAD	3,79 m ²
KÜCHE	7,21 m ²
VR	4,92 m ²
SUMME	55,27 m ²
DACHTERRASSE	58,14 m ²

DACHGESCHOSS

GANG	17,36 m ²
TOP 21	72,32 m ² + 7,58 m ²
TOP 21A	89,67 m ² + 10,89 m ²
TOP 25	55,27 m ² + 58,14 m ²
SUMME	311,23 m ²

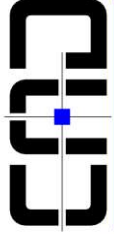

OFFICE MÜLLNER
www.cadoffice.at

BESTANDSPLAN

projekt: 1090, Wien Clusiusgasse 11
planinhalt: Grundriss Dachgeschoss
plannummer: 085_452
maßstab: 1:100 planformat: A3

Empfänger

Datum

20.06.2022

Wir übernehmen ausschließlich die Haftung für die richtige Aufnahme der vor Ort ersichtlichen Kamäntürchen und Einmündungen (Kamäntürchen als PT oder EM im Plan).
Alle weiteren eingezeichneten Kamäntürchen wurden von den - uns vom AG zur Verfügung gestellten - Konsensplanen in den Bestandsplan übernommen.
Hierfür wird vom Ersteller keine Haftung zur Richtigkeit der Lage der Kamäntürchen übernommen.
Bei Unklarheiten über die Dimensionen und die Ausführung wird empfohlen - unabhängig von unseren Bestandsplänen - einen Befund des Rauchfangkehrers zur Klärung einzuholen.

AB

BE