


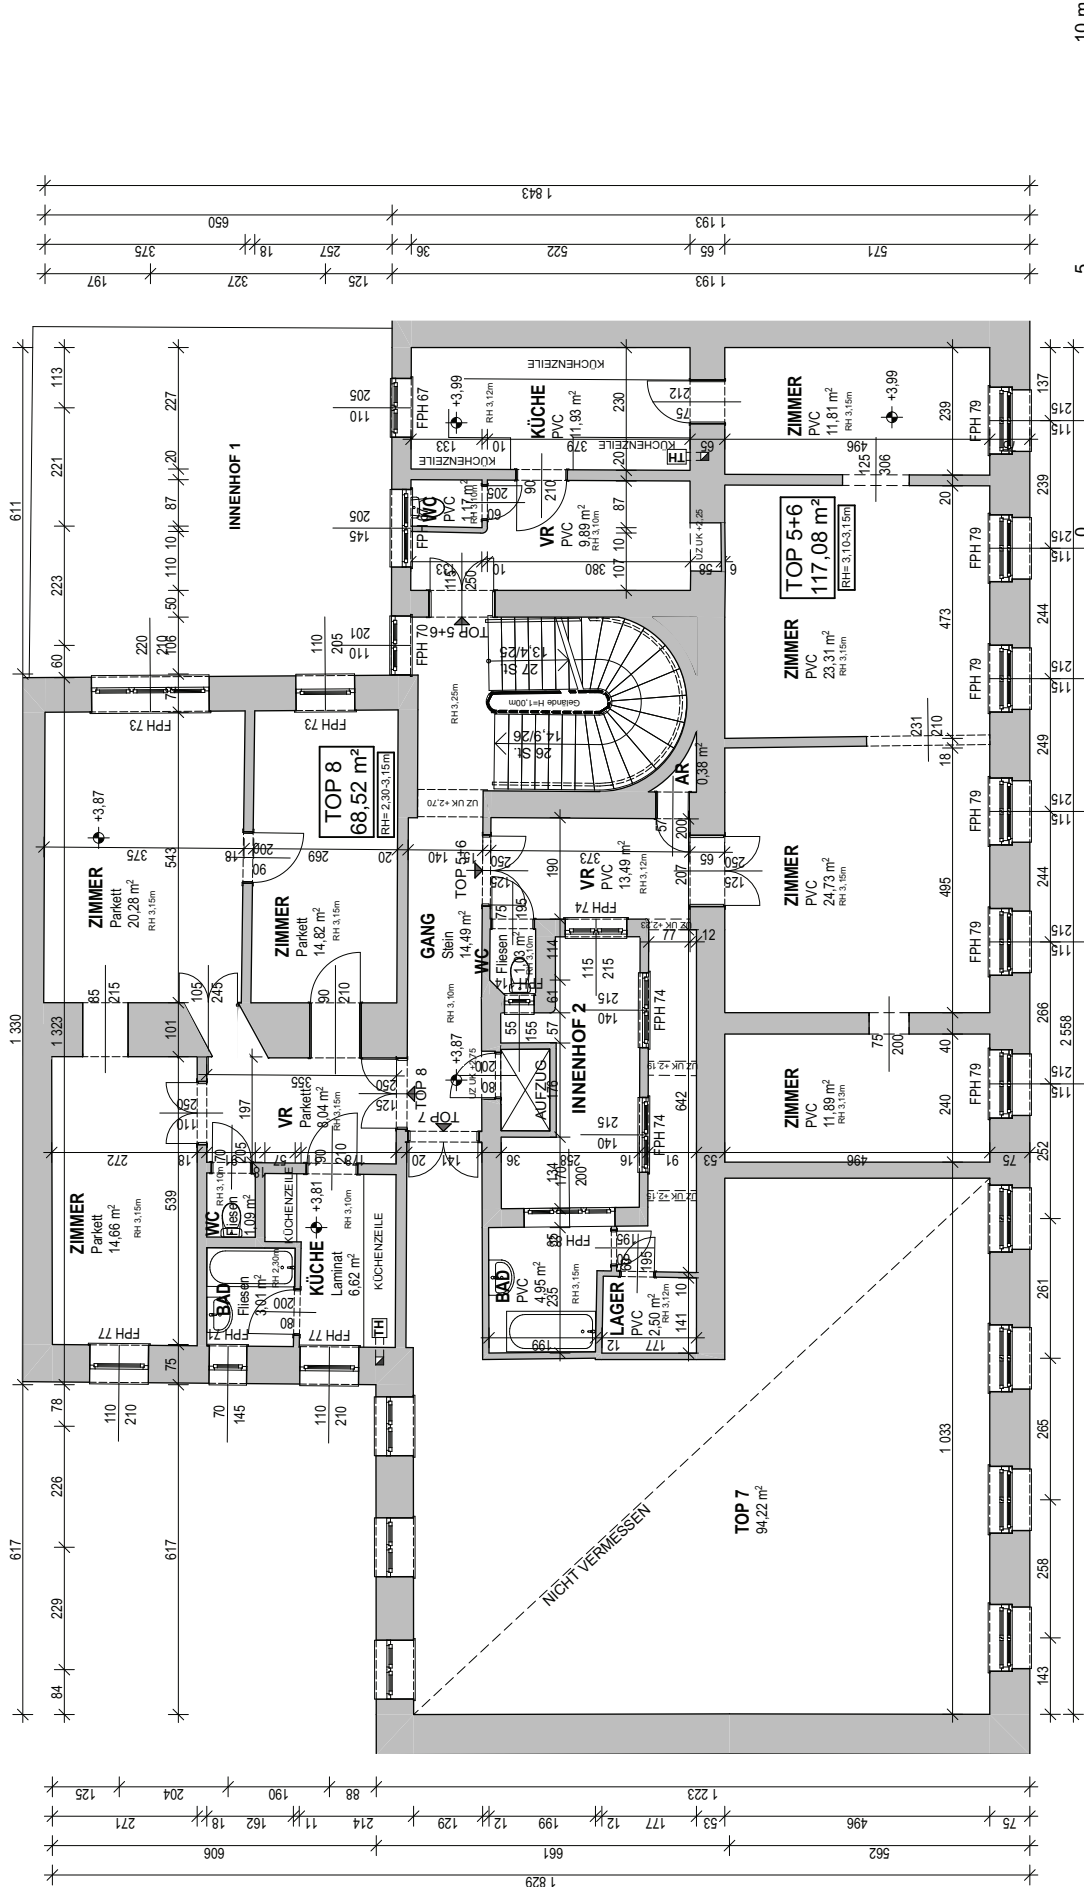

TOP 5+6

VR	9,89 m ²
WC	1,17 m ²
KÜCHE	11,93 m ²
ZIMMER	23,31 m ²
ZIMMER	24,73 m ²
ZIMMER	11,89 m ²
VR	13,49 m ²
AR	0,38 m ²
WC	1,03 m ²
LAGER	2,50 m ²
BAD	4,95 m ²
SUMME	117,08 m ²

TOP 8

VR	8,04 m ²
KÜCHE	6,62 m ²
BAD	3,01 m ²
WC	1,09 m ²
ZIMMER	14,66 m ²
ZIMMER	20,28 m ²
ZIMMER	14,82 m ²
SUMME	68,52 m ²

1. OBERGESCHOSS	
GANG	14,49 m ²
TOP5/6	117,08 m ²
TOP7	94,22 m ²
TOP8	68,52 m ²
SUMME	294,31 m ²

CLUSIUSGASSE



OFFICE MÜLLNER
www.cadoffice.at

BESTANDSPLAN

projekt: 1090, Wien Clusiusgasse 11
planinhalt: Grundriss 1. Obergeschoß
plannummer: 085_452
maßstab: 1:100
planformat: A3

Empfänger:

Datum:

20.08.2022

Wir übernehmen ausschließlich die Haftung für die richtige Aufnahme der vor Ort ersichtlichen Kaminröhren und Einmündungen (Kennzeichnung als PT oder EM im Plan). Alle weiteren eingezeichneten Kamine wurden von den - uns vom AG zur Verfügung gestellten - Konsensplanern in den Bestandsplan übernommen. Hierfür wird vom Ersteller keine Haftung zur Richtigkeit der Lage der Kamine übernommen. Bei Unklarheiten über Dimensionen und Leitungsführung wird empfohlen - unabhängig von unseren Bestandsplänen - einen Befund des Rauchfangkehrers zur Klärung einzuholen.

AB

BE