



Südansicht




Westansicht

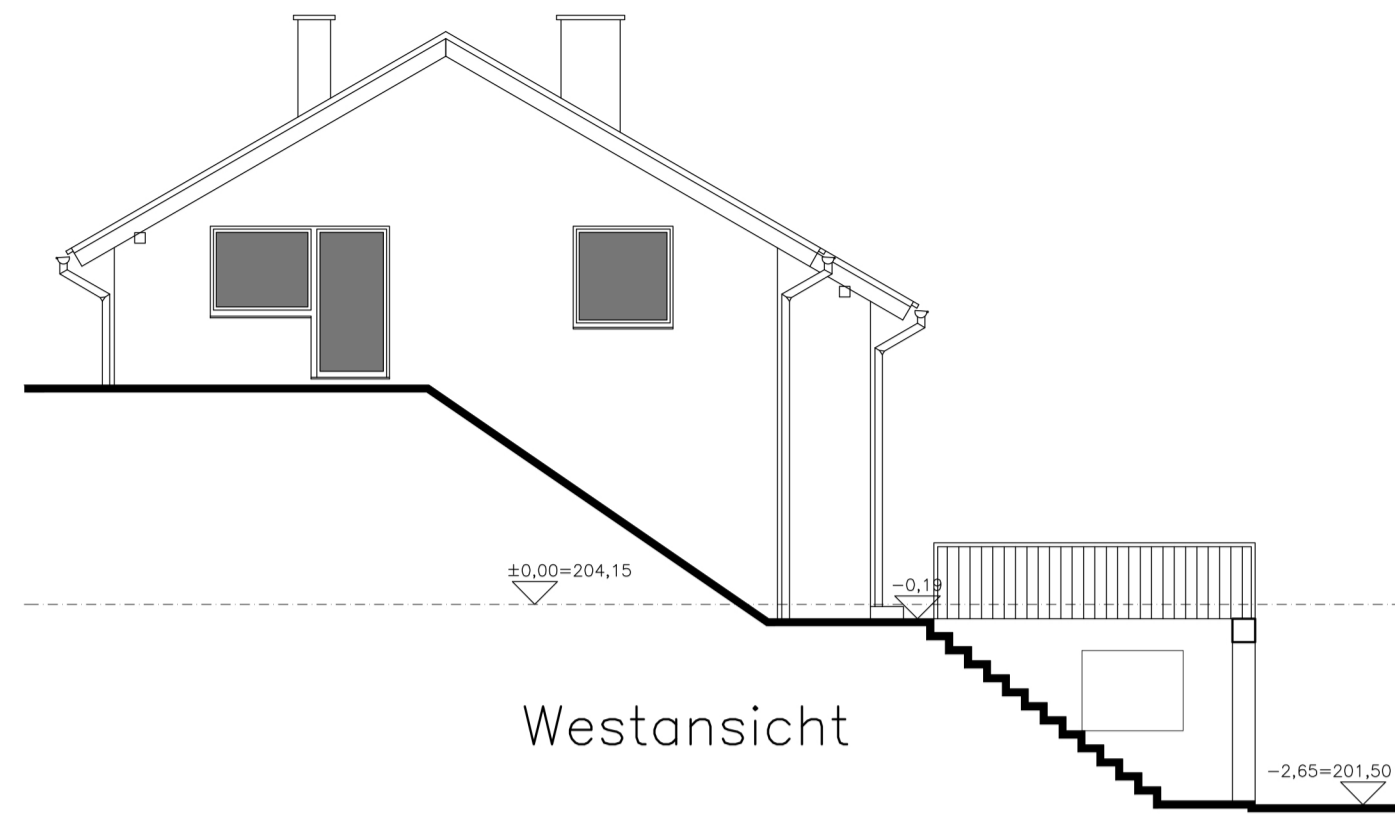


Lageplan M 1:250

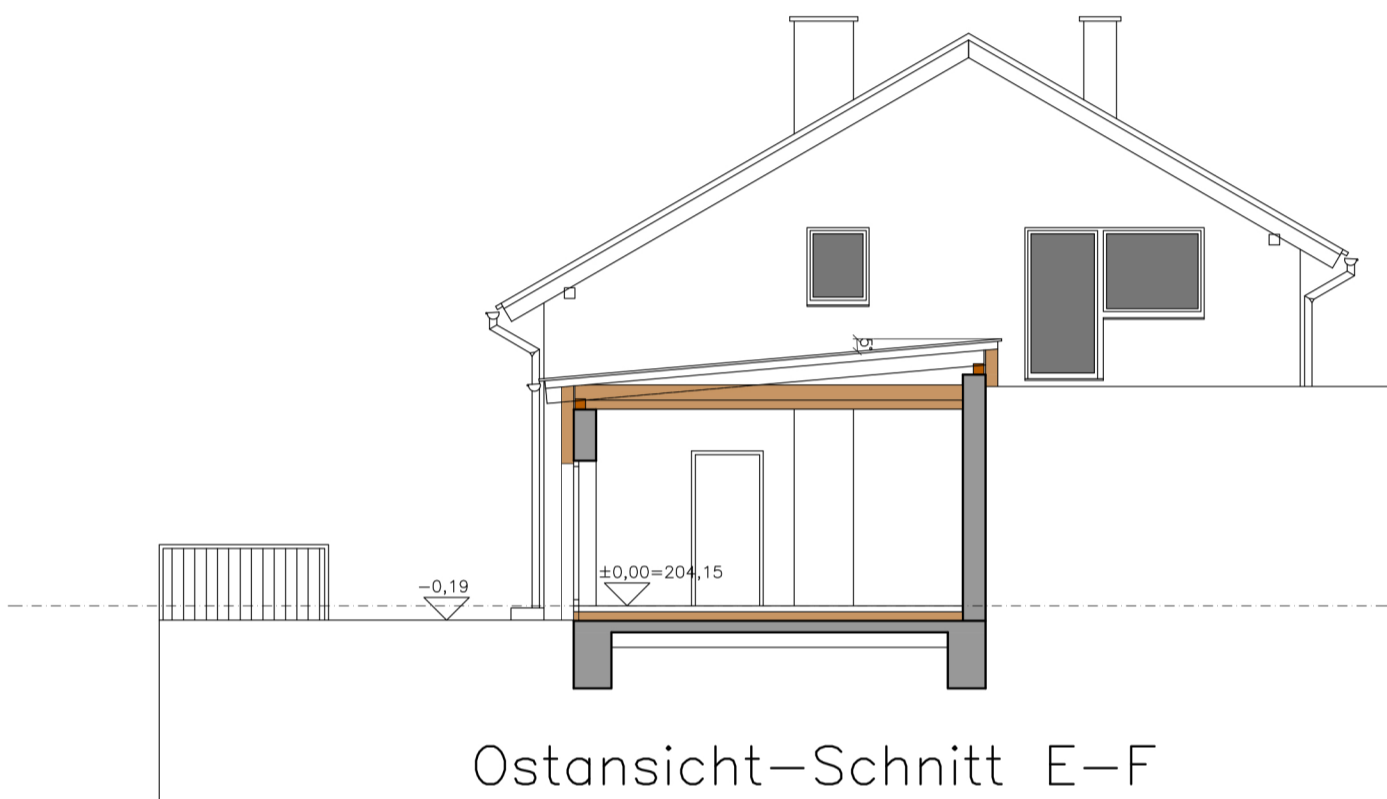


Ostansicht-Schnitt E-F

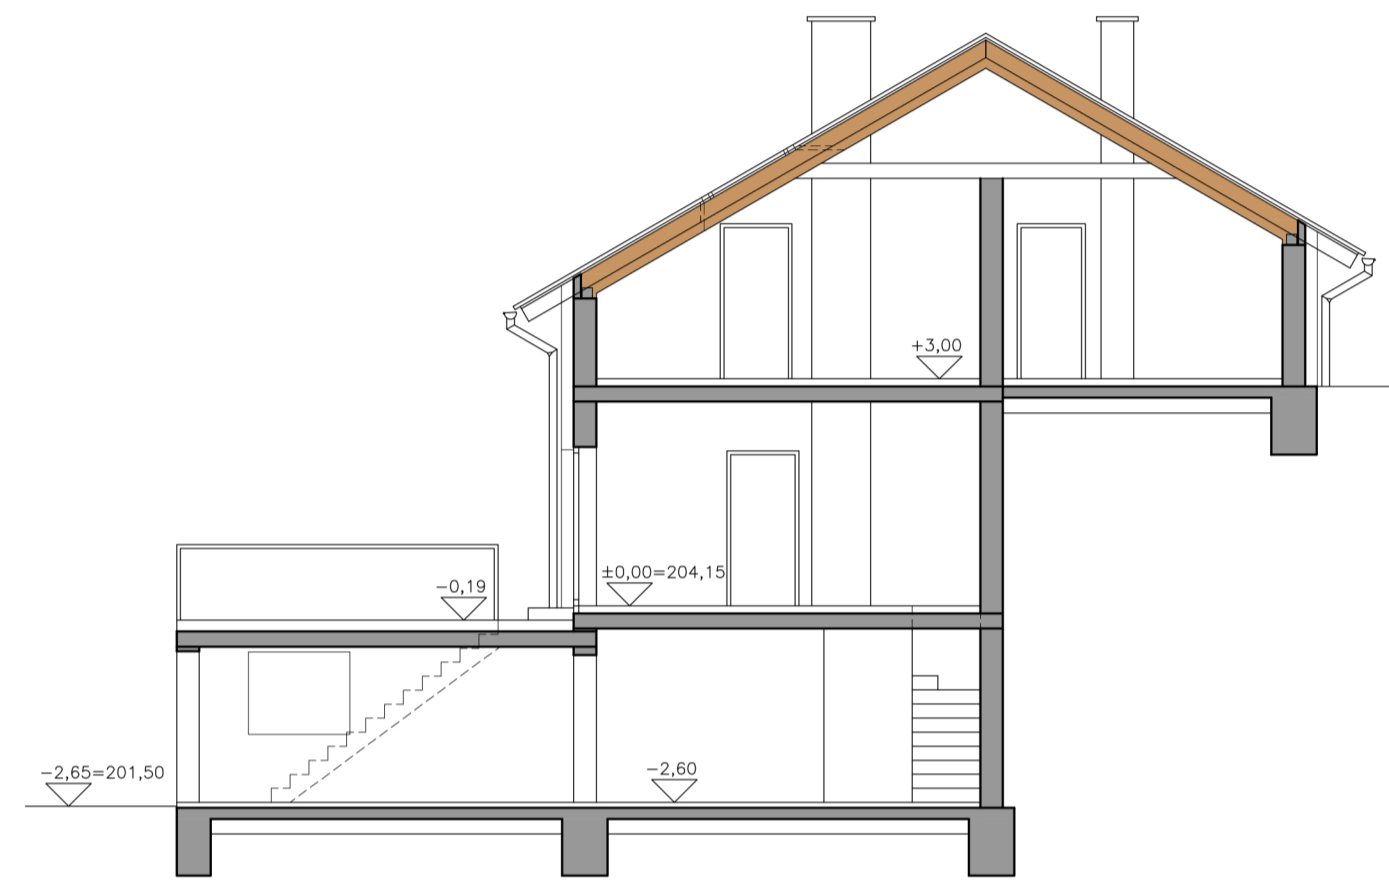


Schnitt A-B

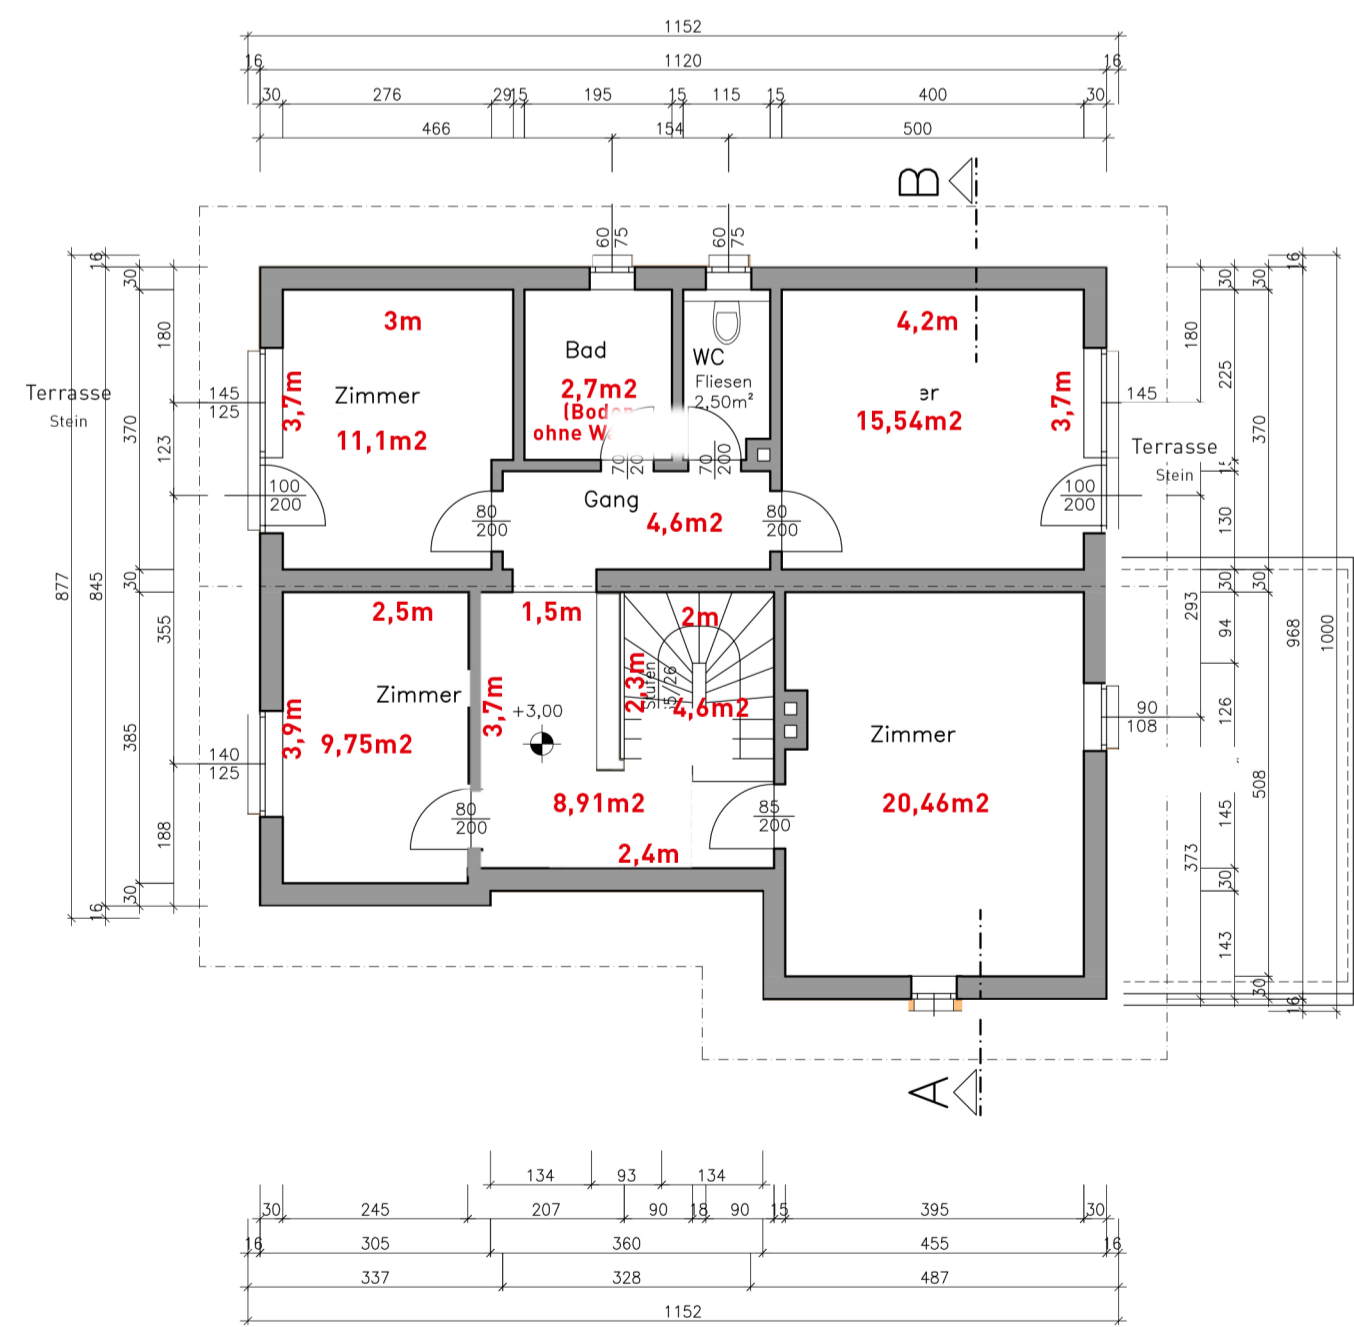

Dachgeschoß 76,41m²

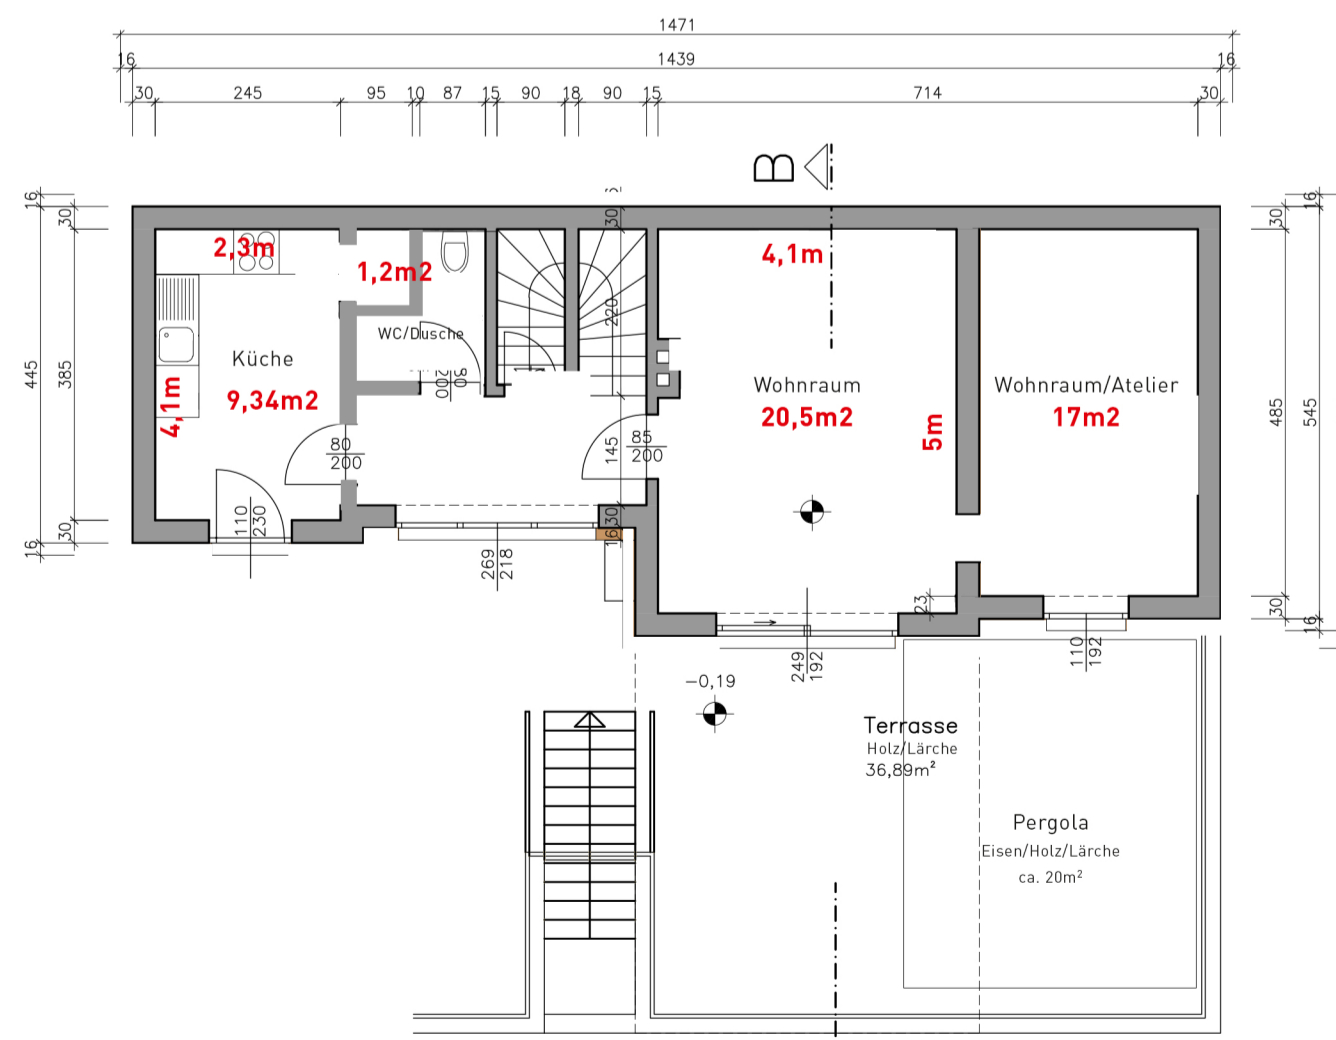

Erdgeschoß 54,13m²

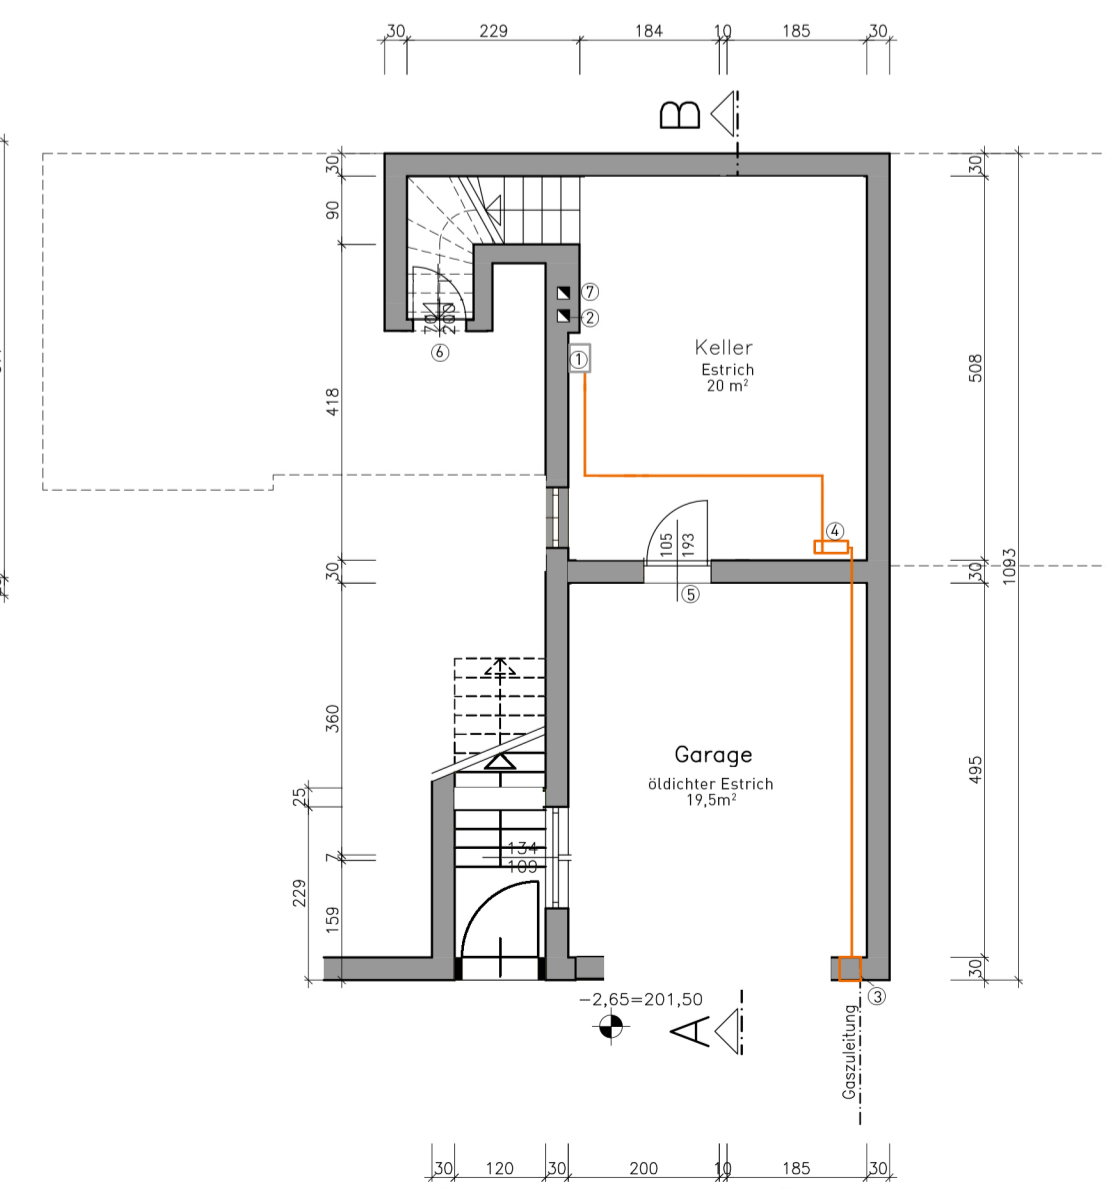

Kellergeschoß

BESTANDSPLAN

A B C D E F G

über das Wohnhaus auf dem Grundstück Nr.: 255/7
in der Kat. Gem. Sitzenberg für
Sabine Scheuer und Siegmund Madl
Sigmundgasse 3
3430 Tulln

BAUHERR:

GRUNDEIGENTÜMER:

BAUFÜHRER:

PLANVERFASSER:

LEGENDE:

- Mauerwerk
- Stahlbeton
- Holz
- Stahl
- Bestand
- Abbruch
- Beton
- Dämmpaneele

BEHÖRDE:

PLANTITEL:

BESTANS SCHEUER/MADL-SITZENBERG

PLANINHALT:

**GRUNDRISSE, SCHNITT,
ANSICHTEN, LAGEPLAN**



Bearbeiter:	Maßstab: 1:100, 1:250
Geprüft:	Projektnummer:
Plan Nr.: 1311/2018	Datum: 03.12.2018