Bestandsplan

für das Einfamilienhaus

Keller

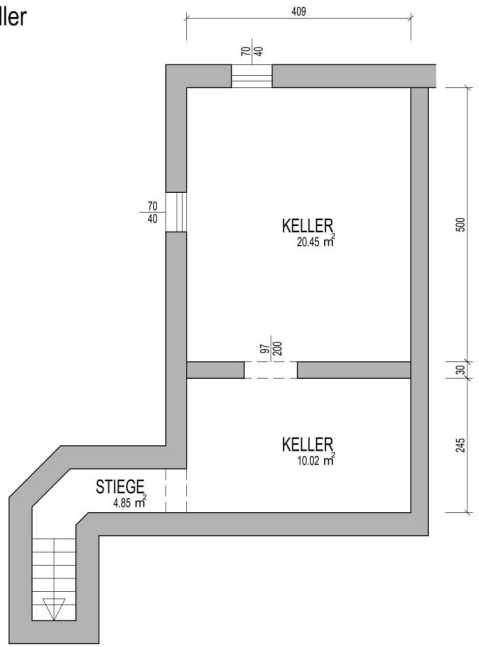

Erdgeschoß

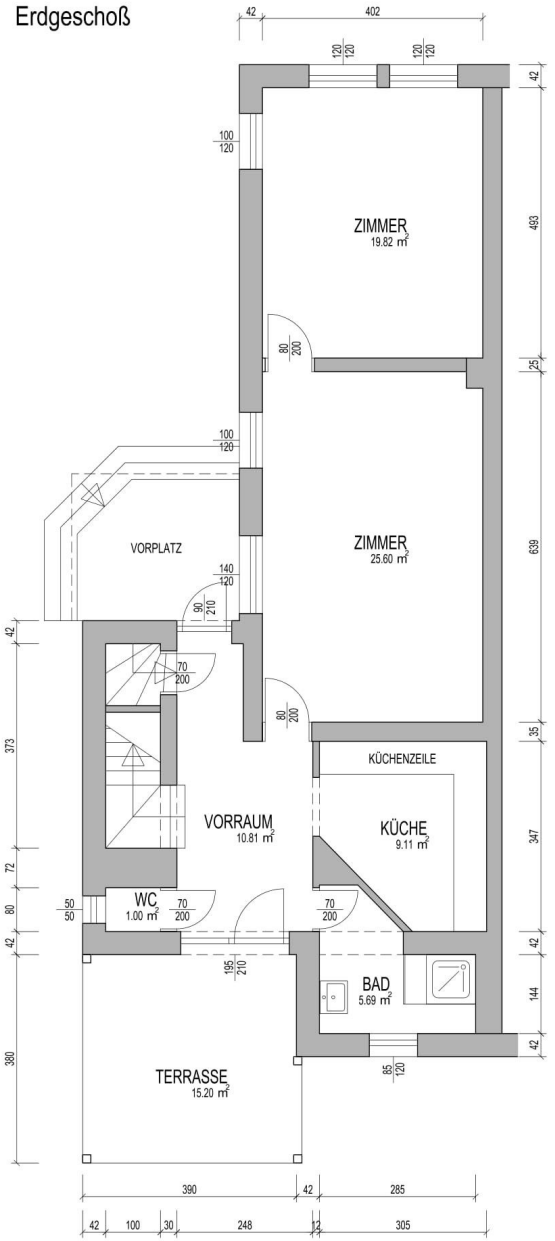

Dachgeschoß

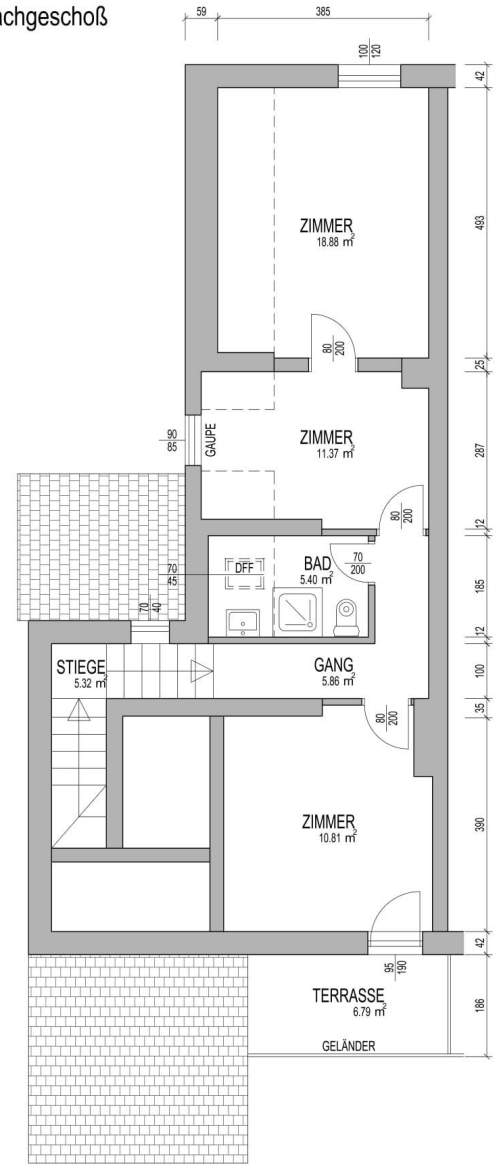

PLANVERFASSER

FLEX Bau GmbH
1210 Wien, Sorgenthalgasse 7/2/9

LAGEPLAN

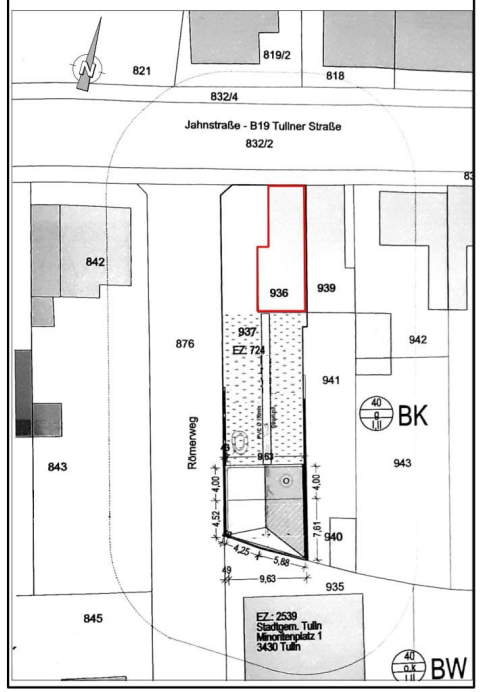

DATUM: NOVEMBER 2022

DATEI: JAHN27_BP.DWG

Achtung:
Alle Maße sind laut Bestandsplan!
Für den Bau sind unbedingt Naturmaße zu nehmen!

MASSTAB 1:100 PARIE: