Schnitt A-A
1:100

Ansicht SÜD
1:100

Ansicht WEST
1:100

Ansicht OST
1:100

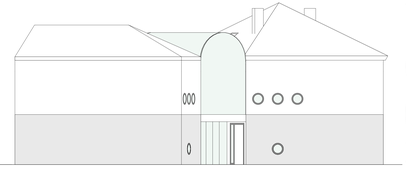

Ansicht NORD
1:100

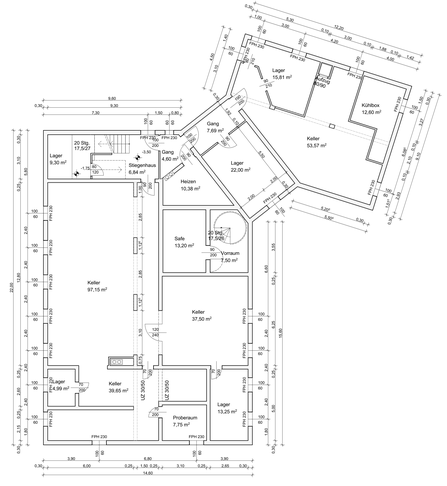

Kellergeschoss
1:100

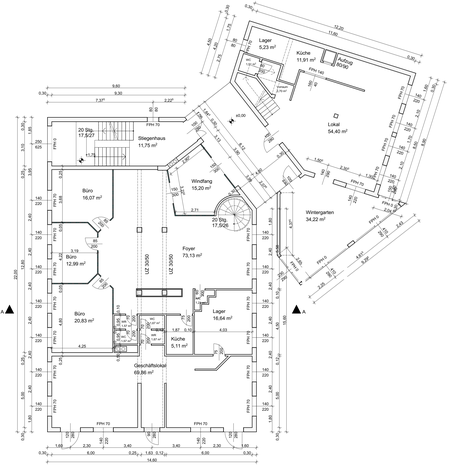

Erdgeschoss
1:100

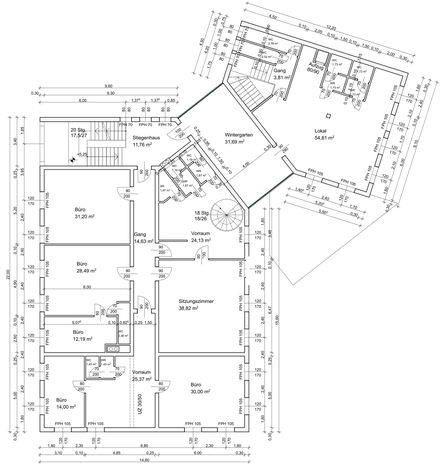

1. Obergeschoss
1:100

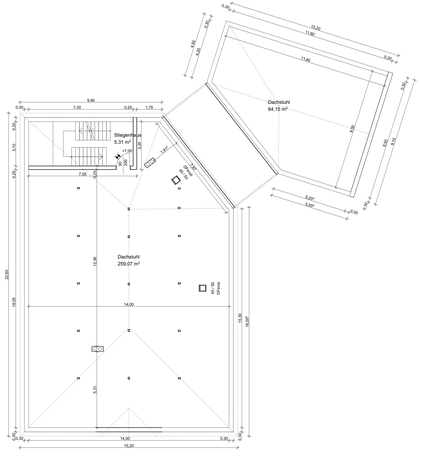

Dachstuhl
1:100

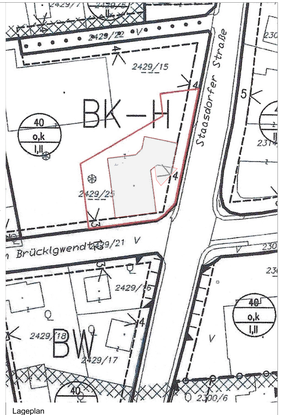

Lageplan
1:500

planen bauen wohnen
Ing. Herbert Leeb 2020 Schönigraben 23
T: 0676 924 829 5 E: office@planen-bauen-wohnen.at H: www.planen-bauen-wohnen.at
Bauberatung Planung Bauaufsicht Ausschreibung Energieausweise Amtssachverständiger in Bauverfahren WKKA Berater

BESTANDSPLAN

Geschäftsbürohaus
Grundstück 2429/25
3430 Tulln/Donau

VORABZUG

GRUNDSTUECK: 2429/25	EZ:	KG: Tulln
BAUWERBER:		GRUNDEIGENTUEMER:
PLANVERFASSER: planen bauen wohnen Ing. Herbert Leeb Energieausweise Bauaufsicht 2020 Schönigraben 23 Planverfasser im Rahmen der Bescheinigung lt. § 134 Abs. 1 BauO NÖ 1994		BAUBEHÖRDE:
PLANINHALT: Grundriss, Schnitte Ansichten, Lageplan	Propertant für die, über die Befugnis des in a. Fachrichtung eingeschränkte, konzessionierten Gewerbetreibenden §134 Abs.2 BauO NÖ 1994	BAUFÜHRER:
		PLANNUMMER:
MASSSTAB: 1:100 1:500	PARIE:	A B C D
GEZ. Leeb	GEPR. Ing. Leeb	DATUM: 13.06.2022